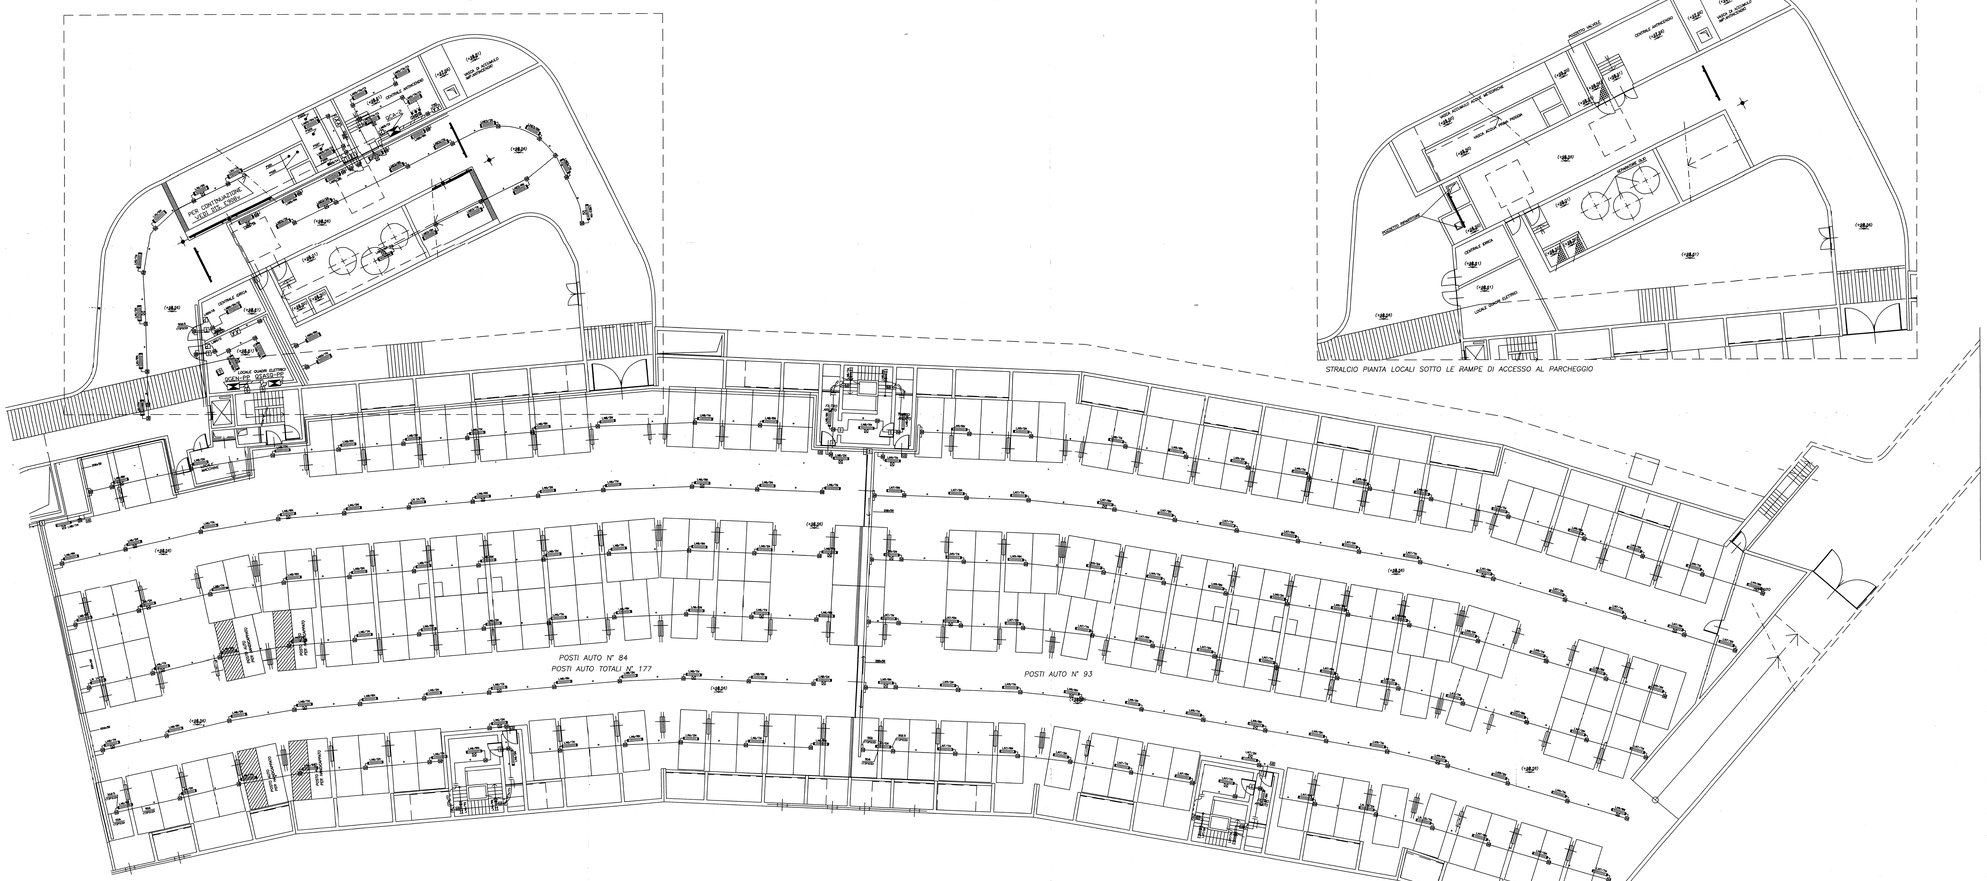

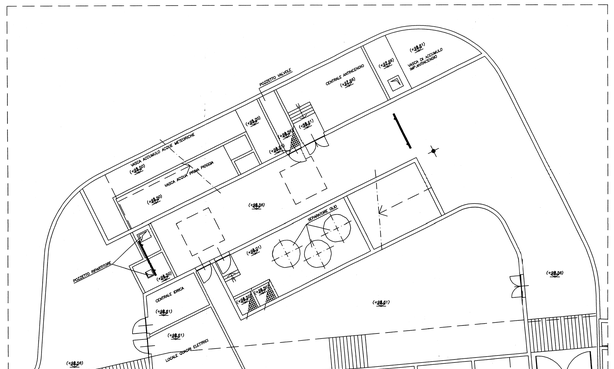

STRALCIO PIANTA LOCALI SOTTO LE RAMPE DI ACCESSO AL PARCHEGGIO

LEGENDA IMPIANTO ILLUMINAZIONE E F.M. AUTORIMESSE

- QUADRO ELETTRICO
- CORPO ILLUMINANTE DA PLAFONE IP-55 FLUORESCENTE 1x36w TIPO INDUSTRIALE
- CORPO ILLUMINANTE DA PLAFONE IP-55 FLUORESCENTE 2x36w TIPO INDUSTRIALE
- CORPO ILLUMINANTE DA PLAFONE IP-55 FLUORESCENTE 2x36W TIPO INDUSTRIALE CON BATTERIA AUTONOMA D'EMERGENZA
- CORPO ILLUMINANTE DA PLAFONE IP-55 FLUORESCENTE 2x36W TIPO INDUSTRIALE CON BATTERIA AUTONOMA D'EMERGENZA
- TARGA SERIGRAFATA CON INDICAZIONE "USCITA DI SICUREZZA" VEDI/GUIDA LA FORNITURA)
- CORPO ILLUMINANTE DA PLAFONE FLUORESCENTE 2x18W CON SCHERMO PRISMATIZZATO
- PASSERELLA PORTACAVI IN ACCIAIO ZINCATO FORATA DI DIMENSIONI COME INDICATO SUL DISEGNO
- SETTO TAGLIAFUOCO
- TUBO PORTACAVI IN PVC RIGIDO SERIE PESANTE POSATO A VISTA D=50mm
- TUBAZIONE FLESSIBILE IN PVC SERIE PESANTE POSATA SOTTO TRACCIA D=50mm (INDICANTI VANI SCALA)
- CASSETTA DI DERIVAZIONE DA INCASSO CON COPERCHIO DIN 125x90x70mm
- CASSETTA DI DERIVAZIONE DA ESTERNO IN METALLO CON COPERCHIO DIN 125x125x75mm
- MONTANTE DI SALITA
- MANICOTTO DI GIUNZIONE D=32

NOTE :

1- IL RACCORDO TRA LE CASSETTE DI DERIVAZIONE IN METALLO E I CORPI ILLUMINANTI REALIZZATO MEDIANTE GUAINA A DOPPIA AGGRAFFATURA IN ACCIAIO ZINCATO RIVESTITA IN PVC D= 20mm CON RISPETTIVI RACCORDI

2- I CIRCUITI LUCE SONO BORVATI DAL QUADRO "QGENPP" TRANNE DOVE DIVERSAMENTE INDICATO

DISEGNO VALIDO SOLO PER IMPIANTI

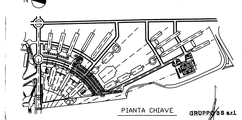

PIANTA CHIAVE

GRUPPO S.R.L.

4				
3				
2	8/6/98	AS BUILT	MCE	
1	5/5/98	EMISSIONE PER VARIANTI	AS	
0	28/4/98	EMISSIONE	AS	
REVISIONI	DATA	MODIFICHE	DISEGN.	CONTR. APPROV.

Inso S.p.A.

INSTALLAZIONI

Intertecno S.p.A.

Immobiliare Metanopoli...

N° 41182.906

QUARTIERE AFFARI SAN DONATO MILANESE

EDIFICIO DIREZIONALE AGIP (TORRE 1-2-3)
PROGETTO DI MASSIMA
IMPIANTO DI ILLUMINAZIONE
PARCHEGGI PUBBLICI 2° INTERRATO B

Scala 1:100

N° CB19806v.E906

DATA 58003 FOGLIO 9420