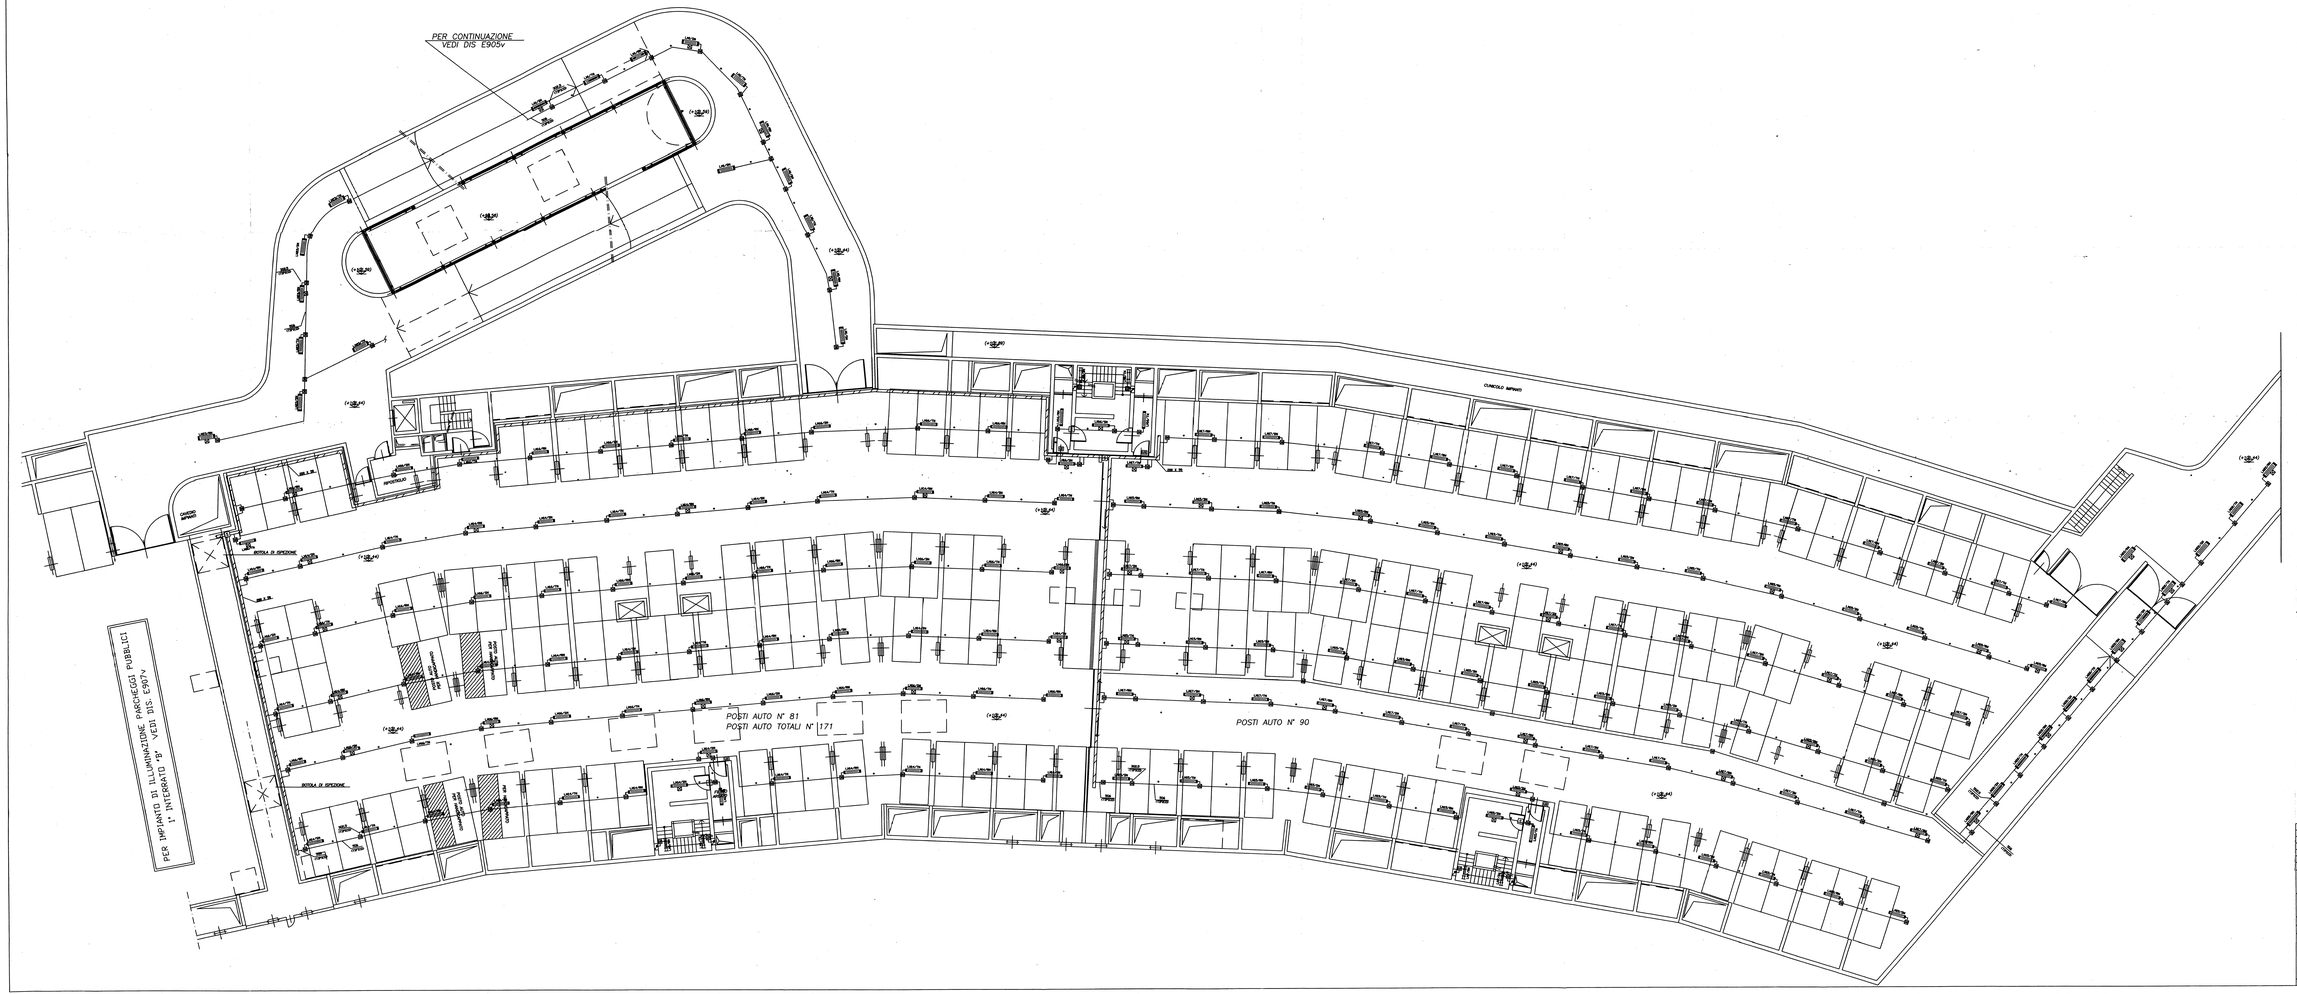

LEGENDA IMPIANTO ILLUMINAZIONE E F.M. AUTORIMESSE

- CORPO ILLUMINANTE DA PLAFONE IP-55 FLUORESCENTE 1x36W TIPO INDUSTRIALE
- CORPO ILLUMINANTE DA PLAFONE IP-55 FLUORESCENTE 2x36W TIPO INDUSTRIALE
- CORPO ILLUMINANTE DA PLAFONE IP-55 FLUORESCENTE 1x36W TIPO INDUSTRIALE CON BATTERIA AUTONOMA D'EMERGENZA
- CORPO ILLUMINANTE DA PLAFONE IP-55 FLUORESCENTE 1x36W TIPO INDUSTRIALE CON BATTERIA AUTONOMA D'EMERGENZA
- TARGA SERIGRAFATA CON INDICAZIONE "USCITA DI SICUREZZA" (ESCLUSA LA FORNITURA)
- CORPO ILLUMINANTE DA PLAFONE FLUORESCENTE 2x18W CON SCHERMO PRISMATIZZATO
- PASSERELLA PORTACAVI IN ACCIAIO ZINCATO FORATA COME INDICATO
- SETTO TAGLIAFUOCO
- TUBO PORTACAVI IN PVC RIGIDO SERIE PESANTE POSATO A VISTA D=32mm
- TUBAZIONE FLESSIBILE IN PVC SERIE PESANTE POSATA SOTTO TRACCIA D=32mm (MONTANTE VANI SCALE)
- CASSETTA DI DERIVAZIONE DA INCASSO CON COPERCHIO DIM. 150x95x70mm
- CASSETTA DI DERIVAZIONE DA ESTERNO IN METALLO CON COPERCHIO DIM. 125x125x73mm
- INTERRUTTORE UNIPOLARE IP-55
- MONTANTE DI DISCESA

NOTE :

1- IL RACCORDO TRA LE CASSETTE DI DERIVAZIONE IN METALLO E I CORPI ILLUMINANTI REALIZZATO MEDIANTE GUAINA A DOPPIA AGGRAFATURA IN ACCIAIO ZINCATO RIVESTITA IN PVC D= 21mm CON RISPETTIVI RACCORDI

2- I CIRCUITI LUCI SONO DERIVATI DAL QUADRO "QGEN-PP" TRANNE DOVE DIVERSAMENTE INDICATO

DISEGNO VALIDO SOLO PER IMPIANTI

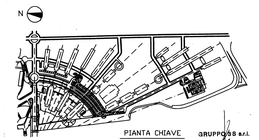

PIANTA CHIAVE


4				
3				
2				
1	30/9/08	AS BUILT	MCC	
0	03/07/08	EMISSIONE PER VARIANTI	A.P.	F.C.
B	9-5-5	EMISSIONE	A.P.	F.C.
INDICE	DATA	MODIFICHE	DISEGN.	CONTR. APPROV.

SCALA 1:100

INDICE | FOGLIO

Inso s.p.a.

Immobiliare Metanopoli

ABB INSTALLAZIONI

Interteono s.r.l.

ABB INSTALLAZIONI N° 41182.908

QUARTIERE AFFARI SAN DONATO MILANESE

EDIFICIO DIREZIONALE AGIP (TORRE 1-2-3)
PROGETTO DI MASSIMA
IMPIANTO DI ILLUMINAZIONE
PARCHEGGI PUBBLICI 1° INTERRATO B

DISEGNI ARCHIVIO	N°
	N°
	CB19808v|E908|
COMM.	58003
SCALA	1:100
DATA	04/08

Nome file: E908v.DWG